


humbert

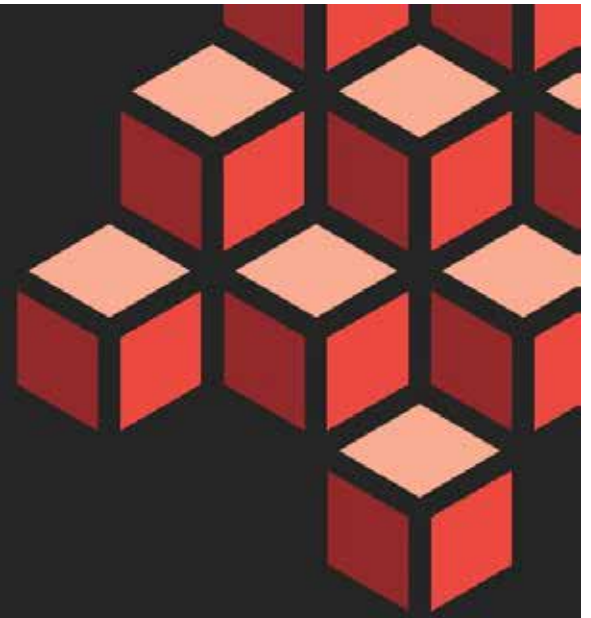

**Ihre lokale
Immobilienpartnerin**

**Humbert Immobilien AG | Fansrütistrasse 27 | 3550 Langnau i. E.
T 034 402 11 22 | info@humbert-immobilien.ch | www.humbert-immobilien.ch**

5.5 Zimmer Einfamilienhaus mit Galerie

Haldenstrasse 41c
3550 Langnau i. E.


humbert

Humbert Immobilien AG

Fansrütistrasse 27
3550 Langnau i. E.

Telefon 034 402 11 22
info@humbert-immobilien.ch
www.humbert-immobilien.ch

SITUATIONSPLAN

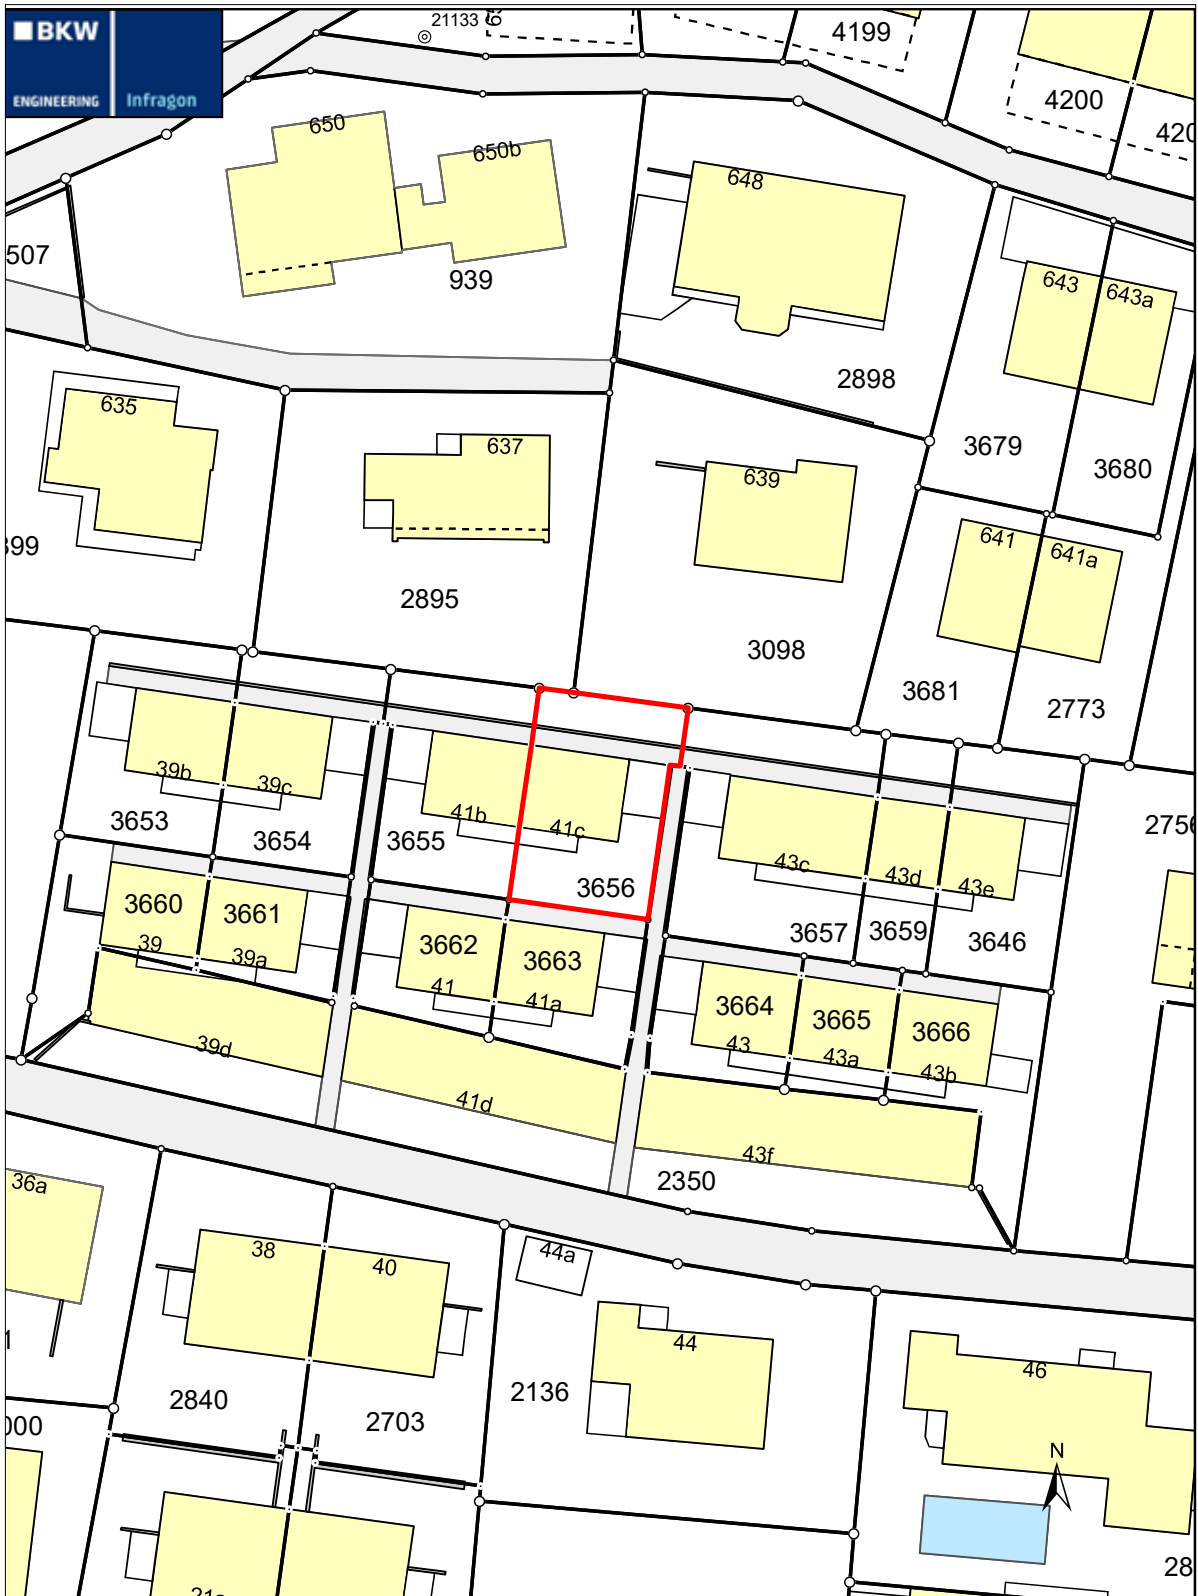

RegioGIS I - Ausdruck


RegioGIS I
 Infracom Ingenieure AG
 3400 Burgdorf
 Tel +41 34 460 10 10
 info@infracom.ch

Die im Internet aufgeschalteten Daten haben nur informativen Charakter. Aus diesen Daten und deren Darstellung können deshalb keine rechtlichen Ansprüche abgeleitet werden. Diese können nicht für öffentliche Zwecke verwendet werden.
 Copyright (Geodienste BE): ©Kanton Bern




① VORPLATZ WC/BAD

- B: HOLZ VERSTEBELT
- M: FERMACELL GESTR. / TEILK. NIPOLAN
- D: HOLZ LASTERT
- F: +2.15
- R: +2.10

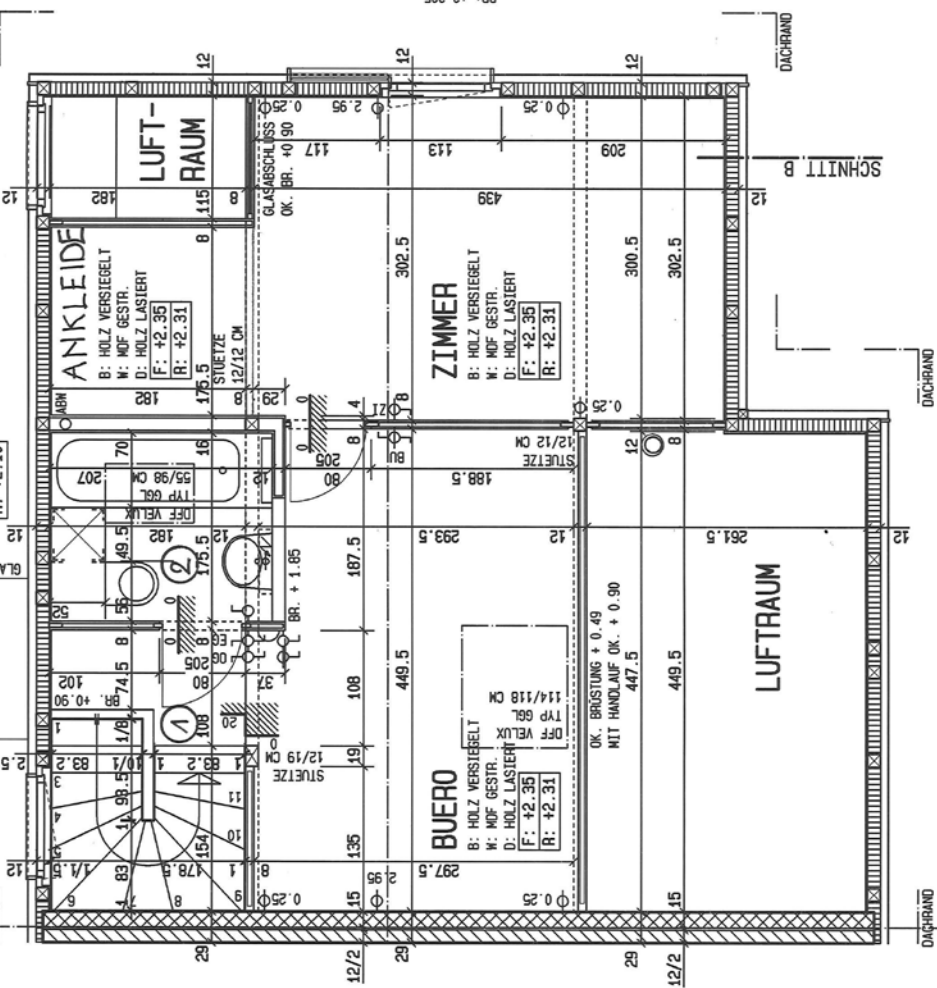


GENEHMIGT ZUR AUSFUEHRUNG
BAUHERRSCHAFT:
ORT, DATUM:

± 0.00 = 743.50 MÜM
OK. FERTIG BODEN EG

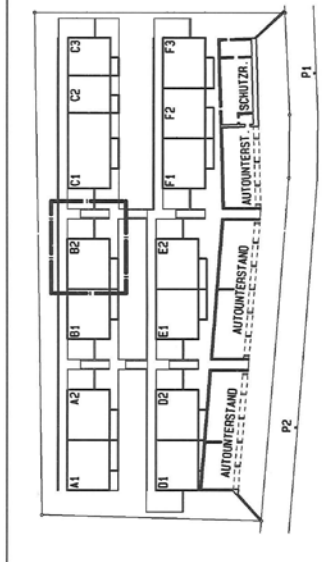

WOHNUEBERBAUUNG HALDE LANGNAU
HAUS B2 / A. FRANK/B. SCHULER
GRUNDRISS OBERGESCHOSS / MST. 1:50 / DAT. MÄRZ. 1994
REVISIONSPLAN VOM 06. MÄRZ 1995
JOERG + STURM AG HINTERDORFSTRASSE 5 3550 LANGNAU
TEL 035 2 48 48 FAX 035 2 59 48

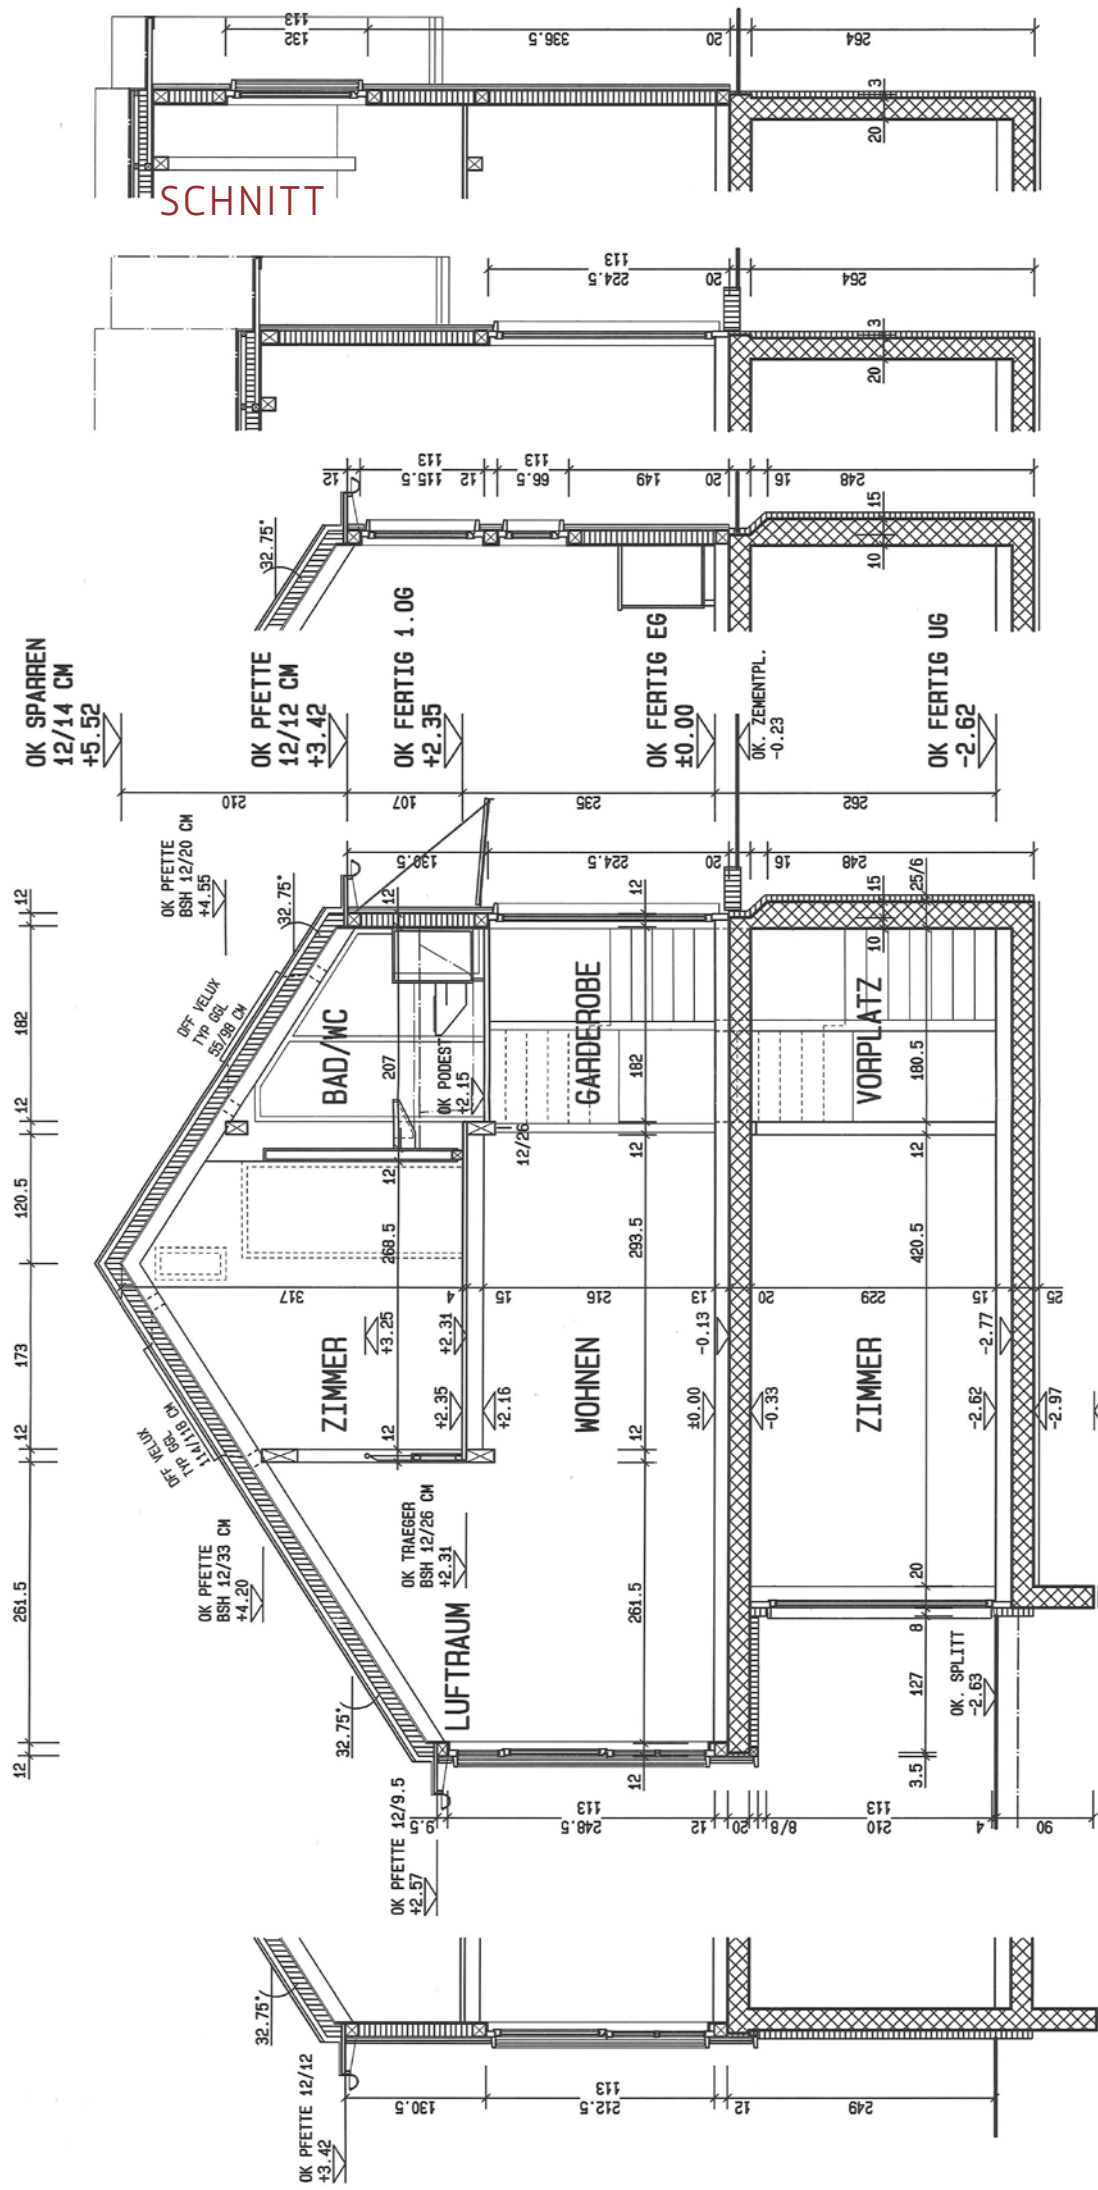

SCHNITT

SCHNITT E-E

SCHNITT C-C

SCHNITT D-D

SCHNITT A-A

SCHNITT B-B

GENEHMIGT ZUR AUSFUEHRUNG
 BAUHERRSCHAFT:
 ORT, DATUM:

WOHNUEBERBAUUNG HALDE LANGNAU
 HAUS B2 / A. FRANK/B. SCHULER
 SCHNITTE A, B, C, D, E / MST. 1:50 / DAT. MÄRZ. 1994
 REVISIONSPLAN VOM 06. MÄRZ 1995
 JOERG + STURM AG HINTERDORFSTRASSE 5 3550 LANGNAU
 TEL 035 2 48 48 FAX 035 2 59 48